

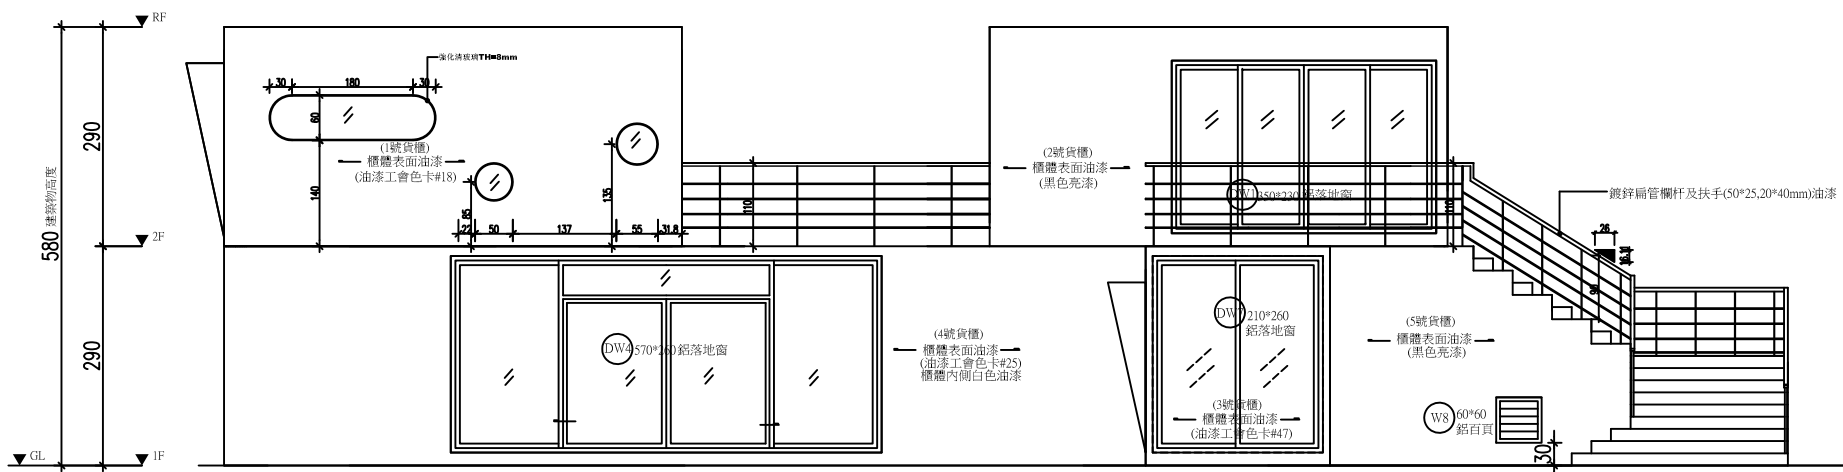


Note:

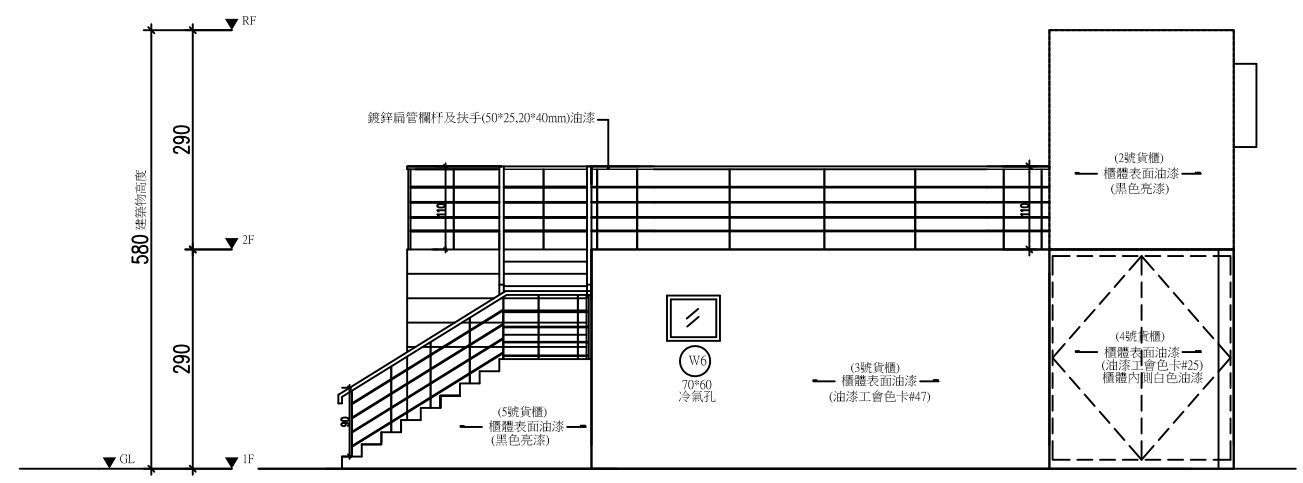


A3 SCALE=1/100
A1 SCALE=1/50

南向立面圖

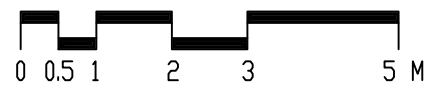

A3 SCALE=1/100
A1 SCALE=1/50

東向立面圖

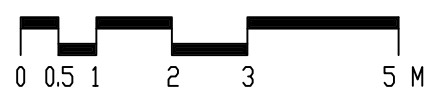

工程名稱 Title:
 國立臺北
 藝術大學
 出奇櫃創意貨櫃屋工程

Checked by :	Signature :
Design by :	
Drawn by :	
Date :	

Drawing Title:
 南向立面圖
 東向立面圖

Scale :

劉家華建築師事務所
 建築師: 劉家華
 IMAGINEERINGARCHITECTS
 Tel: 2631-0533 Fax: 2631-0541

圖號 Dwg no.:	張號 Sheet no.:
A3-1	

104建字第0173號竣工圖

